

Gemarkung: Angermünde
Flur: 10

Legende

Vermessung / Kataster

- Trigonometrischer Punkt
- Höhenfestpunkt
- Flurstücksgränze
- Gemarkungsgrenze
- Aufnahmepunkt
- Wasserspiegel
- Flurgrenze
- Gemeindegrenze

Geländeformen und Nutzungsarten

- Grünland
- Einzelgebüsch
- Gebüsch-/ Gehölzfläche
- Gartenland
- Schiff
- Nadelwald
- Laubwald
- Mischwald
- Mauer
- Stützmauer
- Palisade
- Zaun
- Geländer
- Hecke

Verkehrsanlagen und Gewässer

- Straße
- unbet. Weg
- Gelweg
- Radweg
- Bankett
- Ufer
- Hochbord
- Beton
- Tiefbord
- Tiefbord 0,10m
- Rundbord
- Rasenkanalstein
- Abseilstein
- Kassierbord
- Schnittkante
- Leitplanke
- Verkehrsschilder
- Megweiser
- Hinweistafel
- Ortsstafel
- Ortsdurchfahrtschild
- Haltestelle
- Angebot
- Leitpfosten
- Kilometerstein
- Schranke
- Anderskreuz
- Halblicht
- Warnbarke
- Spiegel
- Eingang / Einfahrt

Versorgungseinrichtungen

- RW-Kanal
- Stk-Kanal
- ADL
- TW-Leitung
- Gestühlung
- PW-Leitung
- Deckel RW/SW
- Streckenschleiber TW, Gas, SW, FW
- HA-Schieber TW, Gas
- Hinweisschild TW, Gas, SW, FW
- Brunnen
- Hydrant
- Pumpe
- Wassermesser
- Pumpwerk
- Lampe
- Kabelkasten
- Holz-/ Stahlblech-/ Stahl/ Stahlgerüst
- Fallrohr
- Straßensignalkasten

weitere Einzelheiten

- Laubbau
- Nadelbau
- Baumstumpf
- Briefkasten
- Bank
- Papierkorb
- Vogelansitz
- Spiegelgerät
- Findling
- Polter
- Fahnenmast
- Fahrradständer
- Lichtschacht
- Fußabstreifer
- Denkmal
- Uhr
- Telefon
- Anschlagssäule

Baumarten


Ahom	A	Kreuzdom	Kd
Apfel	Apf	Konifere	Kon
Birke	Bl	Kirsche	Kr
Birne	Bn	Linde	Lu
Buche	Bu	Pappel	Pa
Douglasie	Dou	Platane	Pl
Eiche	Ei	Pflaume	Pf
Erie	Er	Pflanzhütchen	Pfä
Esche	Es	Robinie	Ro
Essigbaum	Ess	Sanddorn	Sa
Fichte	Fi	Schneeball	Sb
Hagebutte	Ha	Tanne	Ta
Hasel	Has	Ulm	U
Heckenkirsche	He	Vogelbeerenbaum	Vb
Holunder	Ho	Weißdorn	Wd
Kastanie	Ka	Walnuss	Wa
Kiefer	Ki	Weide	Wei

Hersteller: **ÖbVI Frank Werner Vermessungsbüro**
 Dammweg 9, 16303 Schwedt
 Tel. 03332/417985 Fax: 03332/417938

Objekt: **Bestandsplan „Tierpark“ Angermünde** Maßstab: **1:250**

Kreis: Uckermark	Auftr.-Nr.: 190376	gemessen: 02/2020
Gemarkung: Angermünde	Blatt: 2	durch: Sy, Tobias
Flur: 10	Blattanzahl: 4	gezeichnet: 02/2020
Flurstück: 265, 599, 607	Format:	durch: Brückner, M.
	Lagebezug: ETRS 89	ergänzt:
	Höhenbezug: DHHN 2016	geprüft:

Gemarkung: Angermünde
Flur: 10

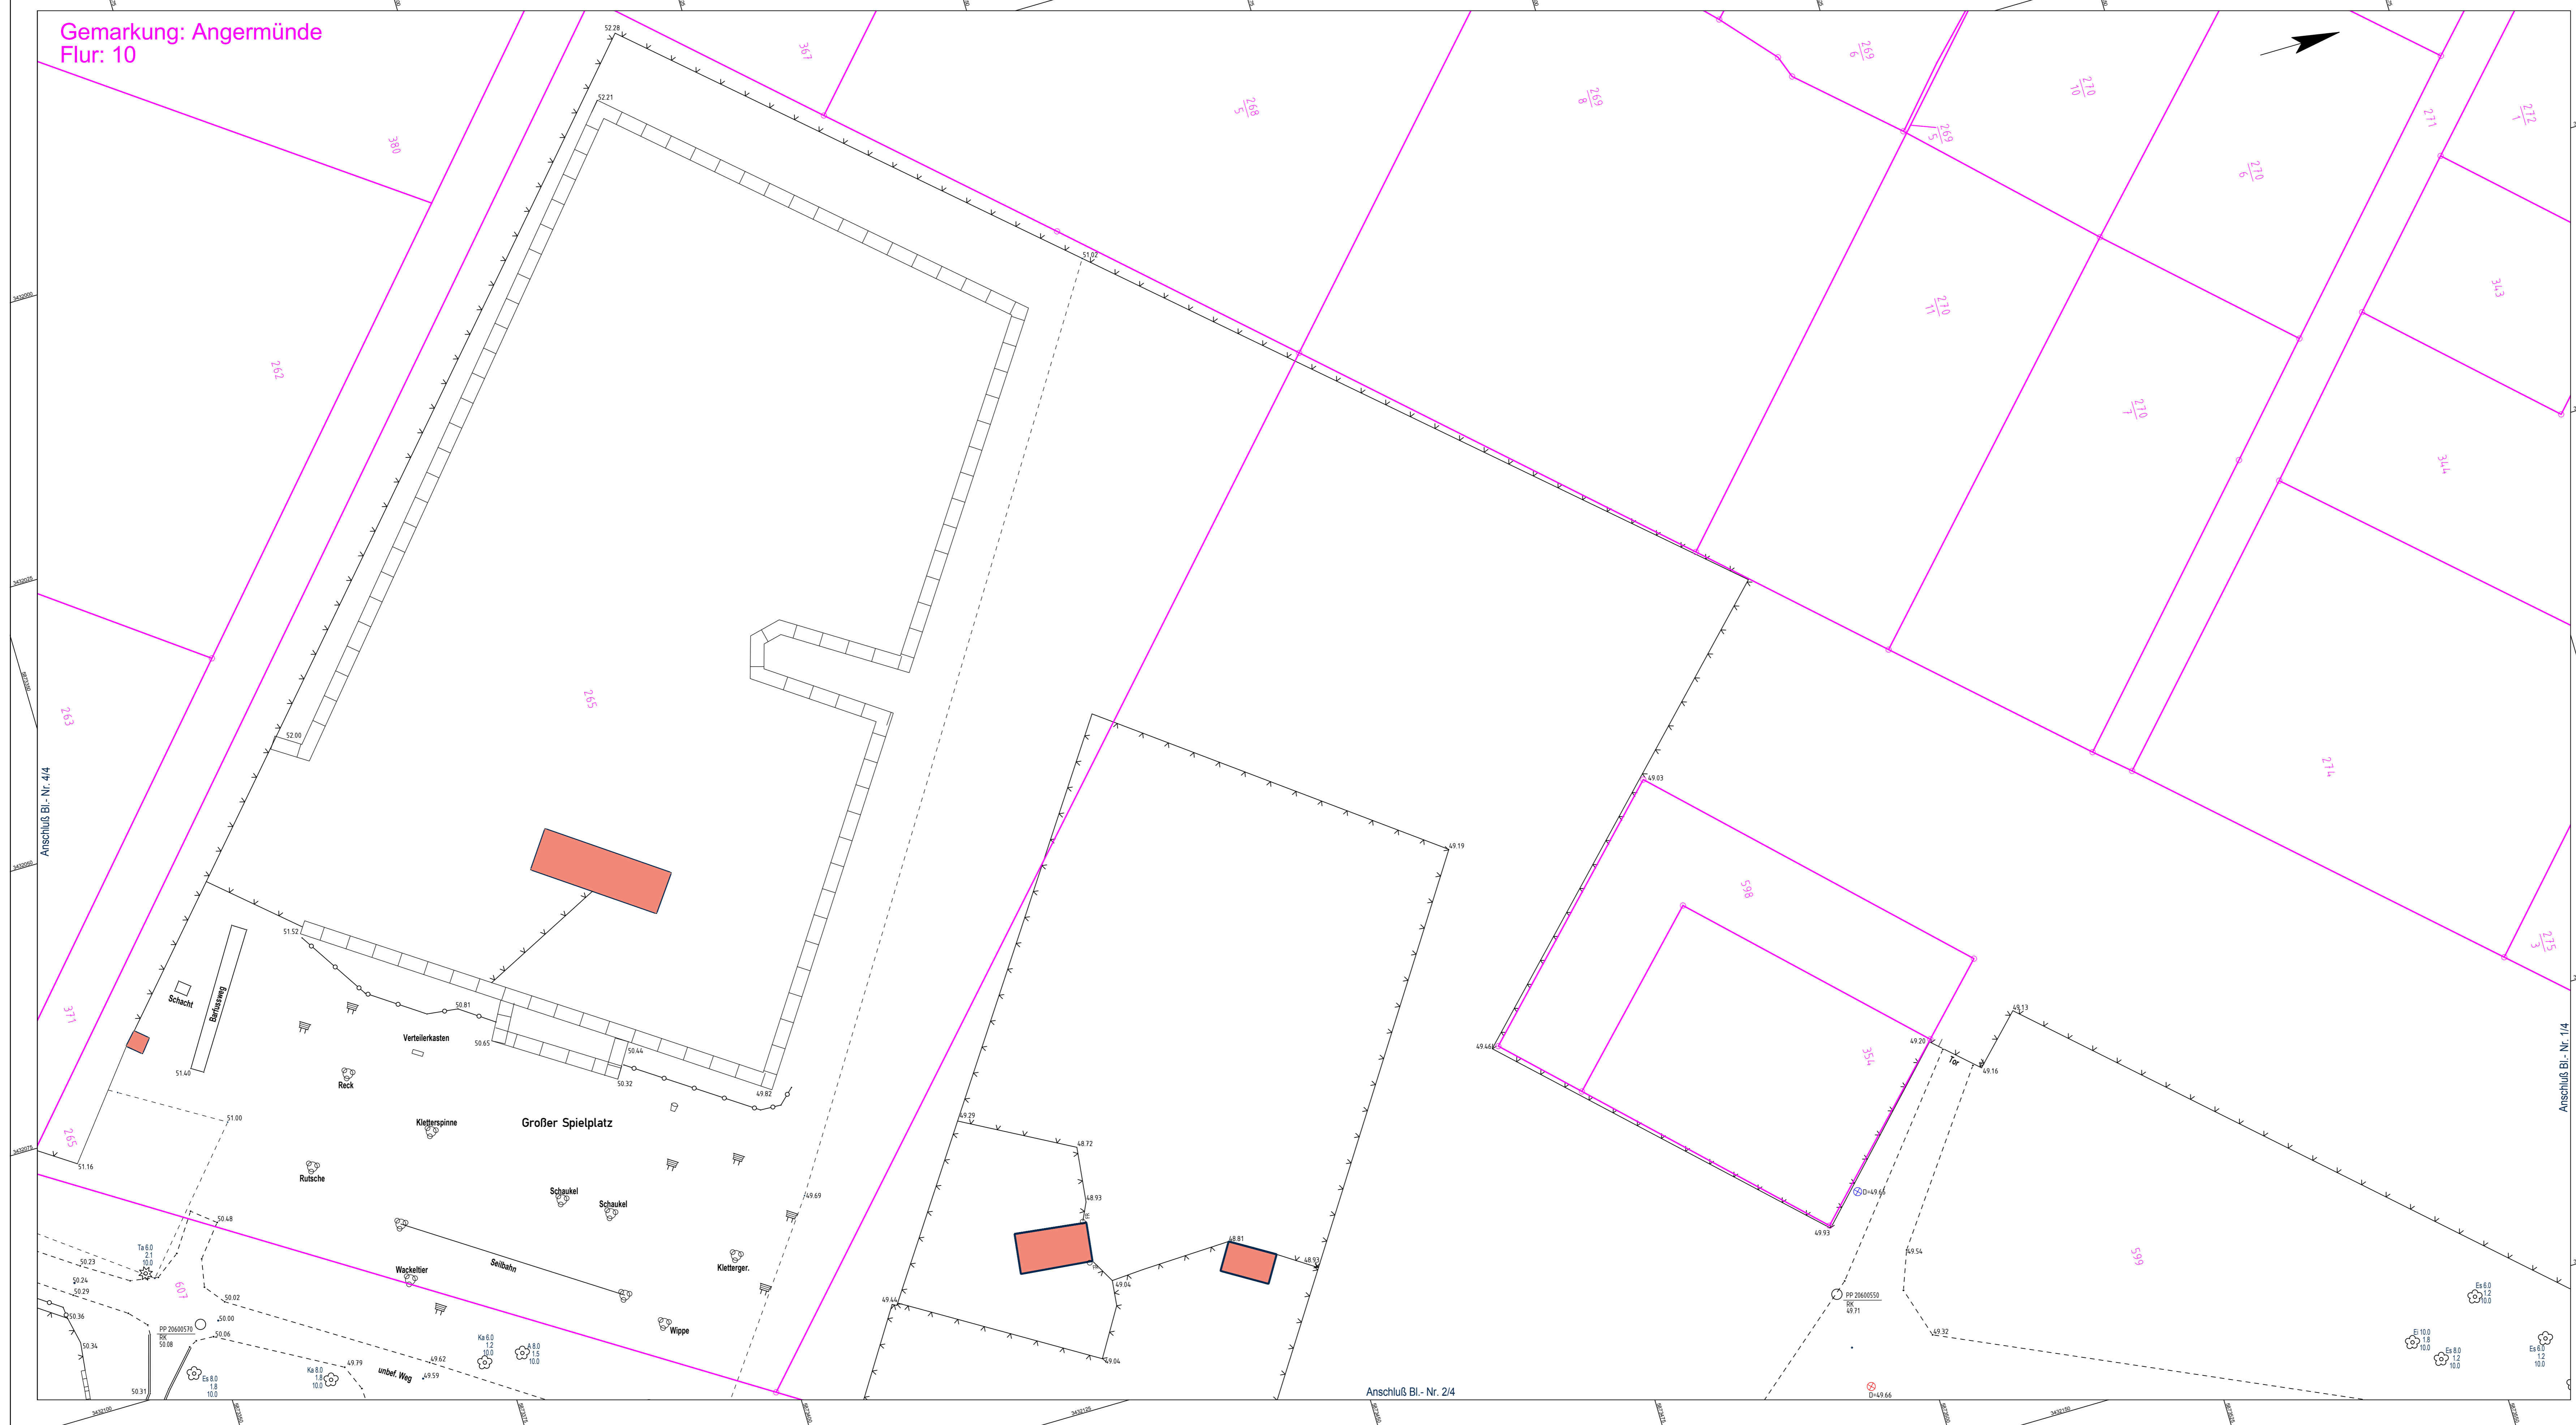

Legende

Vermessung / Kataster

- Trigonometrischer Punkt
- Höhenfestpunkt
- Aufnahmepunkt
- Flurschuldengrenze
- Flurgrenze
- Gemarkungsgrenze
- Gemeindegrenze

Geländeformen und Nutzungsarten

- Grünland
- Einzelgehölz
- Gebüsch-/Gehölzfläche
- Nadelwald
- Laubwald
- Mischwald
- Gartenland
- Schiff
- Mauer
- Stützenmauer
- Palisade
- Zaun
- Geländer
- Hecke

Verkehrsanlagen und Gewässer

- Straße
- unbef. Weg
- Gehweg
- Radweg
- Bankett
- Ufer
- Hochbord
- Hochbord
- Tiefbord
- Tiefbord
- Rundbord
- Rasenkanalstein
- Absenkstein
- Kassierbord
- Schrittkante
- Leitplanke
- Verkehrszeichen
- Wegweiser
- Hinweistafel
- Ortsstafel
- Ortsdurchfahrtschild
- Haltestelle
- Anhalt
- Leitpfosten
- Kilometerstein
- Schranke
- Anderskreuz
- Halbleucht
- Warnbarke
- Spiegel
- Eingang / Einfahrt

Versorgungseinrichtungen

- RW-Kanal
- SW-Kanal
- ADL
- TH-Leitung
- Gasleitung
- FM-Leitung
- Deckel RW/SW
- Stromschalter
- HA-Schieber
- Hinweistafel
- Brunnen
- Hydrant
- Pumpe
- Wasserzähler
- Pumpwerk
- Lampe
- Kabelkasten
- Holz-/Stahlbeton-/Stahl-/Stahlgittermast
- Fallrohr
- Strahlensinkkasten

weitere Einzelheiten

- Laubbaum
- Nadelbaum
- Baumstumpf
- Briefkasten
- Bank
- Papierkorb
- Vogelansitz
- Spiegelgerät
- Findling
- Pöller
- Fahnenmast
- FTT
- Fahrradständer
- Lichtschacht
- Fußabstreifer
- Denkmal
- Uhr
- Telefon
- Anschlagssäule

Baumarten

Ahorn	A	Kreuzdorn	Kd
Apfel	Apf	Konifere	Kon
Birke	Bi	Kirsche	Kr
Birne	Bn	Linde	Lj
Buche	Bu	Pappel	Pa
Douglasie	Dou	Platane	Pl
Eiche	Ei	Pflaume	Pfl
Erlle	Er	Pflaenhütchen	Pfla
Esche	Es	Robinie	Ro
Essigbaum	Ess	Sanddorn	Sa
Fichte	Fi	Schneeball	Sb
Hagebutte	Ha	Tanne	Ta
Hasel	Has	Ulme	U
Heckenkirsche	He	Vogelbeerbaum	Vo
Holunder	Ho	Weißdorn	Wd
Kastanie	Ka	Walnuss	Wa
Kiefer	Ki	Weide	We

Hersteller: **ÖbVI Frank Werner Vermessungsbüro**
Dammweg 9, 16303 Schwedt
Tel.: 03332/417985 Fax: 03332/417938

Objekt: **Bestandsplan „Tierpark“ Angermünde** Maßstab: **1:250**

Kreis: Uckermark	Auftr.-Nr.: 190376	gemessen: 02/2020
Gemarkung: Angermünde	Blatt: 3	durch: Sy, Tobias
Flur: 10	Blattanzahl: 4	gezeichnet: 02/2020
Flurstück: 265, 599, 607	Format: A3	durch: Brückner, M.
	Lagebezug: ETRS 89	ergänzt:
	Hohenbezug: DHHN 2016	geprüft:

